

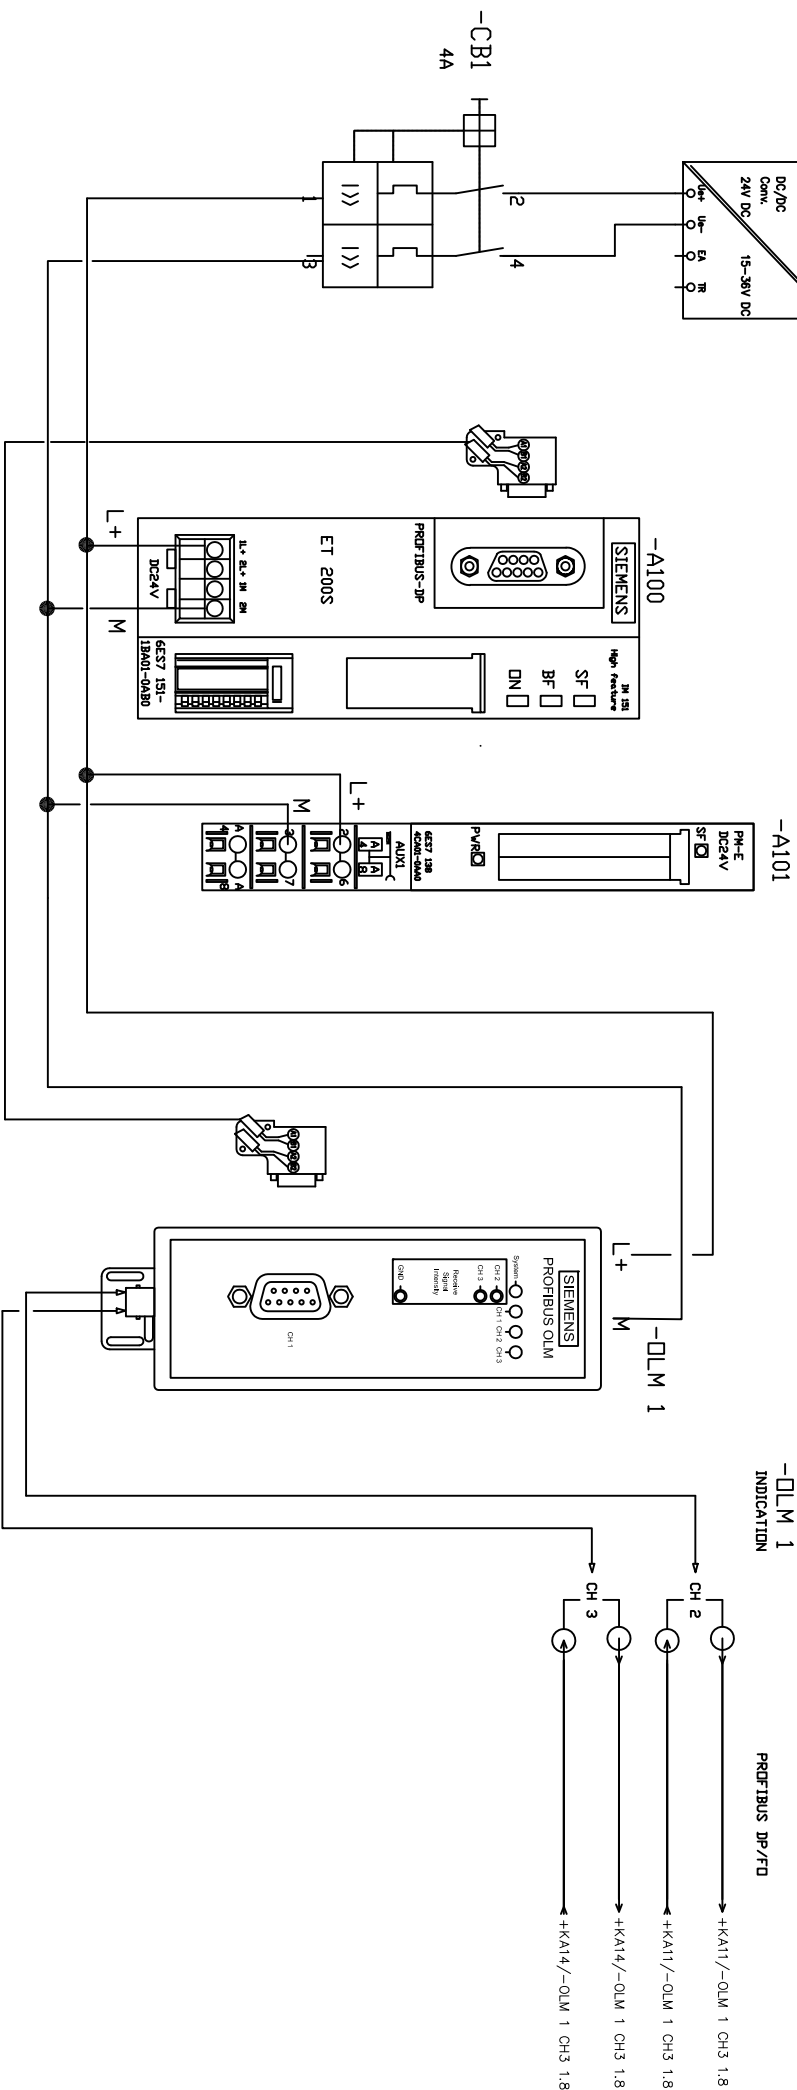
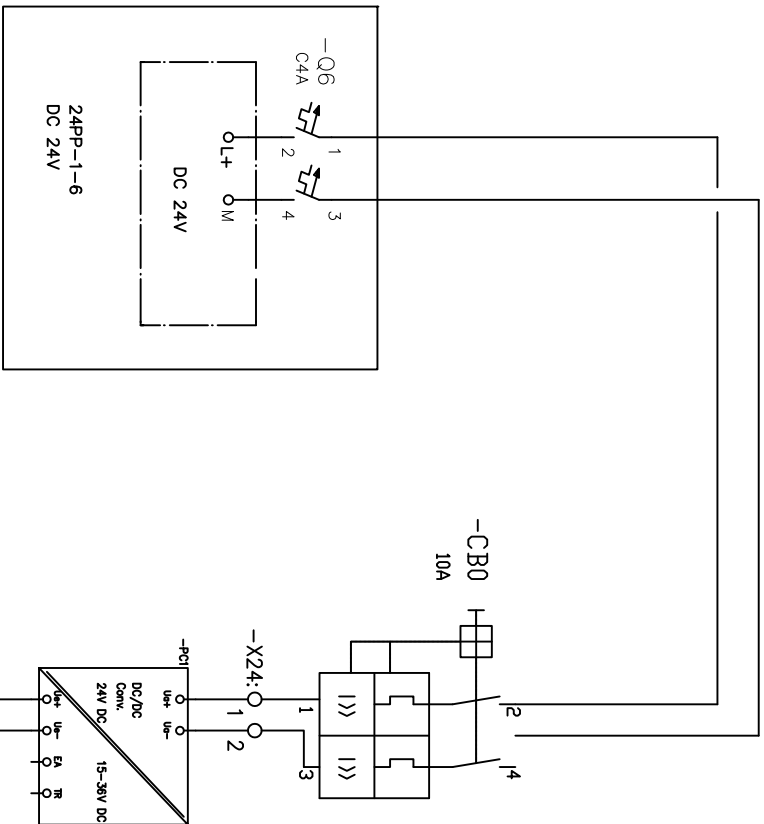
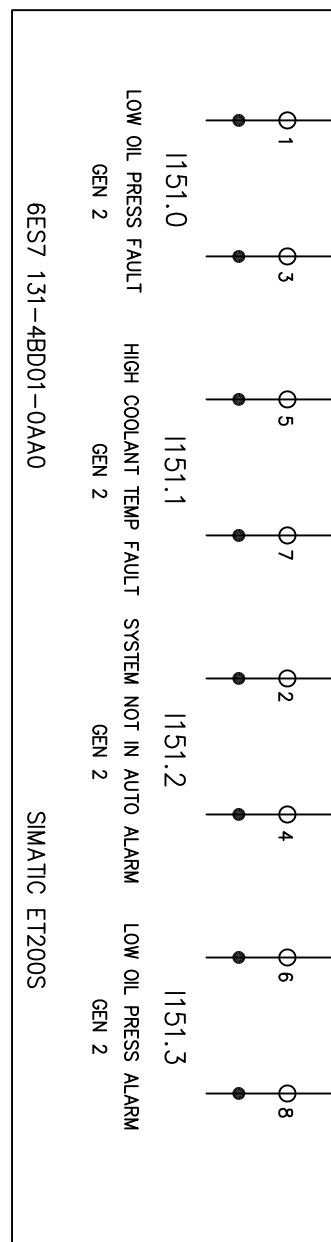
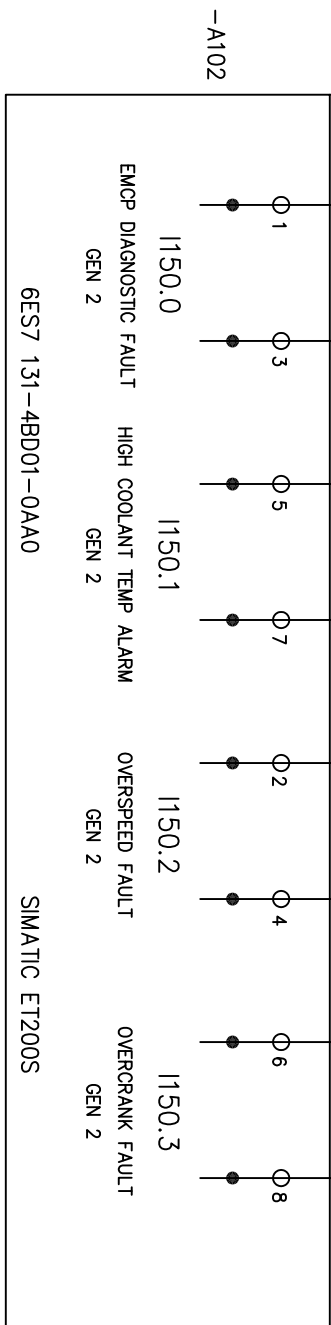


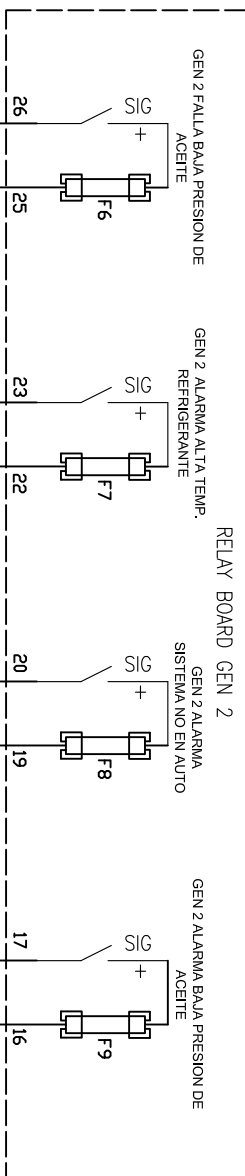

Copying of this document and giving it to others and the use or communication of the contents thereof, are forbidden without express authority. Offenders are liable to the payment of damages. All rights are reserved in the event of the grant of patent or the registration of a utility model or design.

Sin nuestra expresa autorización queda terminantemente prohibida la reproducción total o parcial de este documento, así como su uso indebido y/o su exhibición o comunicación a terceros. De los infractores se exigirá el correspondiente resarcimiento de daños y perjuicios. Se reserva todos los derechos para el caso de la concesión de patente de invención el registro de Modelo Industrial.

Rev.	Notes	Check Date	Done	A.G.H.
A	FOR APPROVAL	08-2008	Check	H.C.L.
B	FOR CONSTRUCTION	09-2008	Aprov	S.B.E.
C	AS BUILT	04-2010	Date	04-2010
SIEMENS MARINE SOLUTIONS				
SECRETARIA DE MARINA				
PO-163 ARM "INDEPENDENCIA"				
IMAC				
+KA15				
CIRCUIT DIAGRAM				
INTEGRATED MONITORING & CONTROL SYSTEM			Esc.	N/A
			Acot.	mm
Drawing No:			Sheet:	1
E10482-U4033-S207			Of:	6
METRICS				

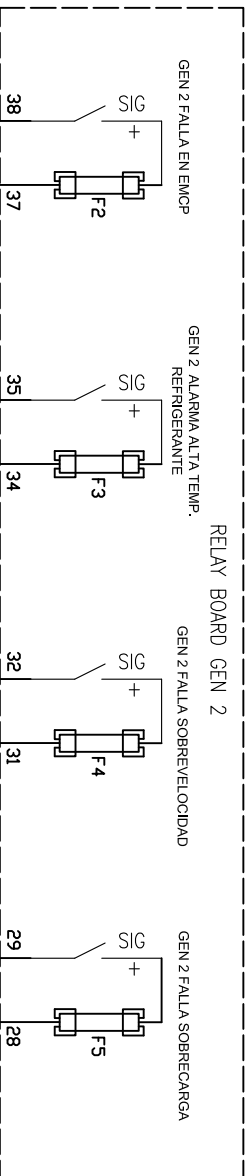

Copying of this document and giving it to others and the use or communication of the contents thereof, are forbidden without express authority. Offenders are liable to the payment of damages. All rights are reserved in the event of the grant of patent or the registration of a utility model or design.

Sin nuestra expresa autorización queda terminantemente prohibida la reproducción total o parcial de este documento, así como su uso indebido y/o su exhibición o comunicación a terceros. De los infractores se exigirá el correspondiente resarcimiento de daños y perjuicios. Se reserva todos los derechos para el caso de la concesión de patente de invención el registro de Modelo Industrial.

Rev.	Notes	Check Date	Done	A.G.H.	SIEMENS MARINE SOLUTIONS SECRETARIA DE MARINA PO-163 ARM "INDEPENDENCIA" IMAC +KA15 CIRCUIT DIAGRAM	INTEGRATED MONITORING & CONTROL SYSTEM		Esc.	N/A	METRICS
A	FOR APPROVAL	08-2008	Check	H.C.L.		Drawing No: E10482-U4033-S207	Acot. mm		Sheet 2	
B	FOR CONSTRUCTION	09-2008	Aprov	S.B.E.			Of. 6			
C	AS BUILT	04-2010	Date	04-2010						

SIEMENS
MARINE SOLUTIONS

SECRETARIA DE MARINA
PO-163 ARM "INDEPENDEN





IMAC
+KA15
CIPOLIT DIACRAM

**INTEGRATED MONITORING &
CONTROL SYSTEM**

Esc.	N/A
Acot.	mm

Sheet: 2

METRAID

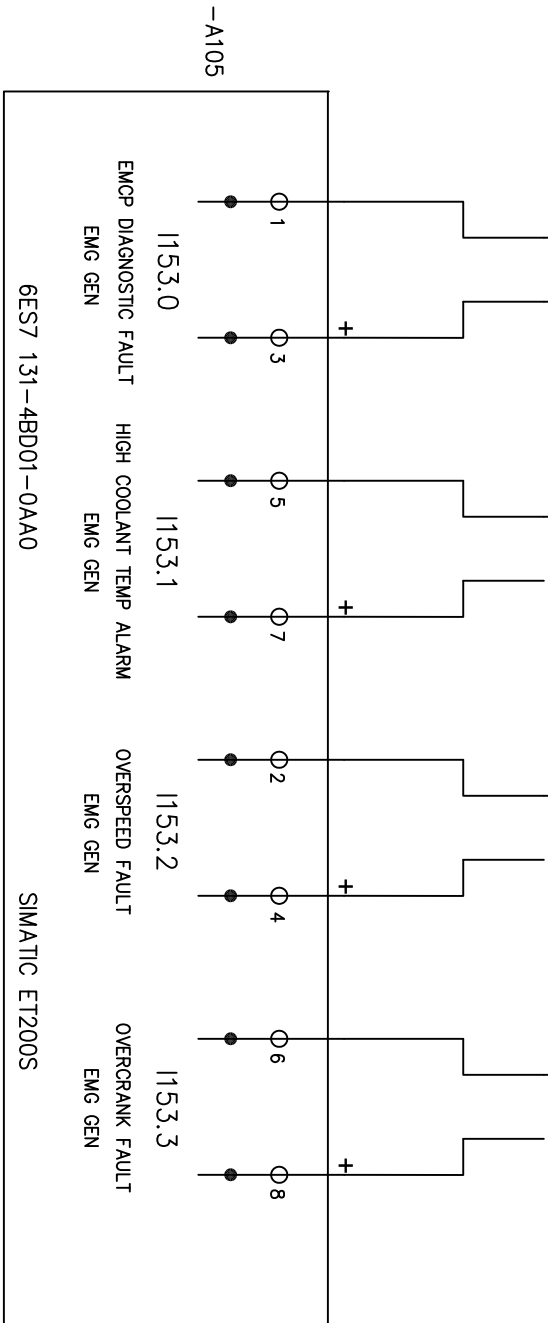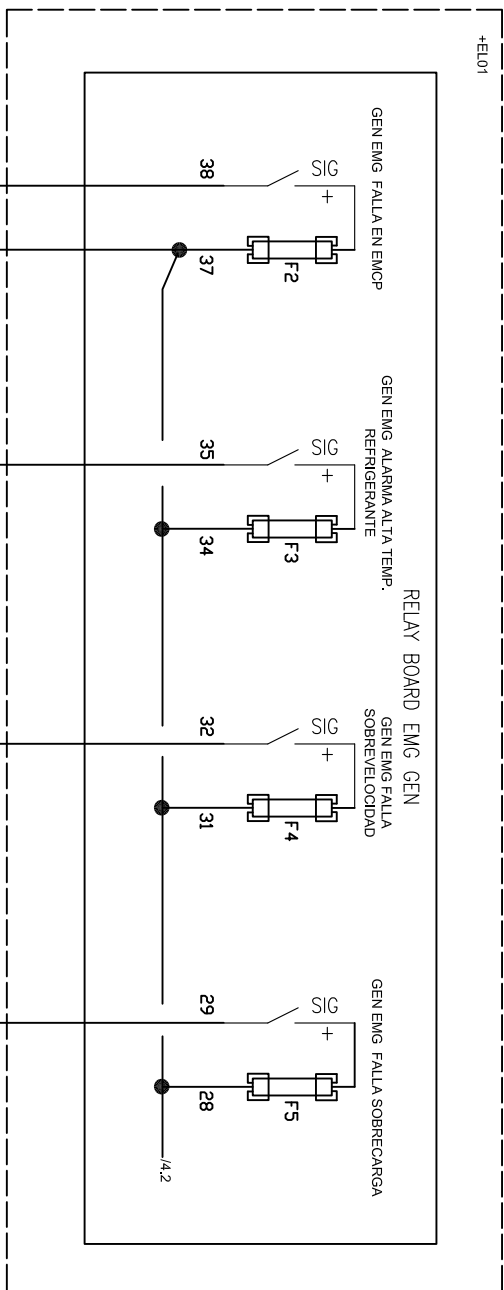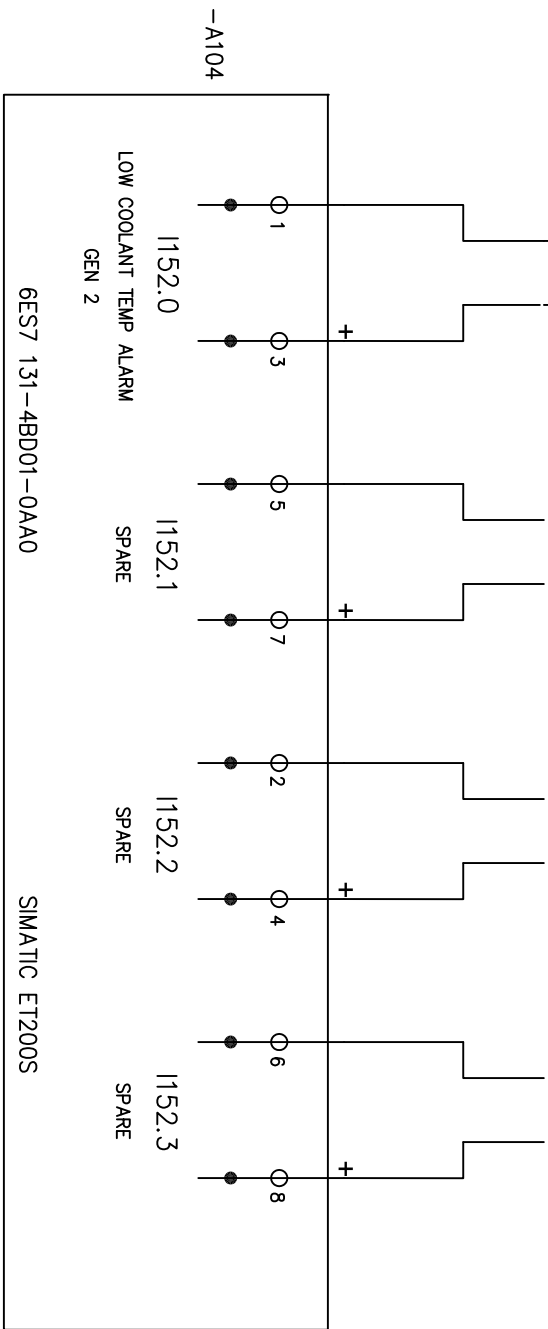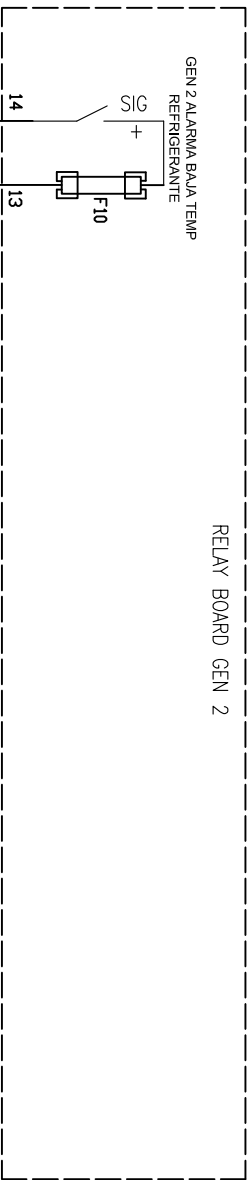

Copying of this document and giving it to others and the use or communication of the contents thereof, are forbidden without express authority. Offenders are liable to the payment of damages. All rights are reserved in the event of the grant of patent or the registration of a utility model or design.

Sin nuestra expresa autorización queda terminantemente prohibida la reproducción total o parcial de este documento, así como su uso indebido y / o su exhibición o comunicación a terceros. De los infractores se exigirá el correspondiente resarcimiento de daños y perjuicios. Se reserva todos los derechos para el caso de la concesión de patente de invención el registro de Modelo Industrial.

Rev.	Notes	Check Date	Done	A.G.H.	SIEMENS MARINE SOLUTIONS SECRETARIA DE MARINA PO-163 ARM "INDEPENDENCIA" IMAC +KA15 CIRCUIT DIAGRAM	
A	FOR APPROVAL	08-2008	Check	H.C.L.		
B	FOR CONSTRUCTION	09-2008	Aprov	S.B.E.		
C	AS BUILT	04-2010	Date	04-2010		
INTEGRATED MONITORING & CONTROL SYSTEM					Esc. N/A	METRICS
Drawing No:					Acot. mm	
E10482-U4033-S207					Sheet: 3	
					Of: 6	

1

2

3

4





5

6

7

8

Copyng of this document and giving it to others and the use or communication of the contents there of, are forbidden without express authority. Offenders are liable to the payment of damages. All rights are reserved in the event of the grant of patent or the registration of a utility model or design.

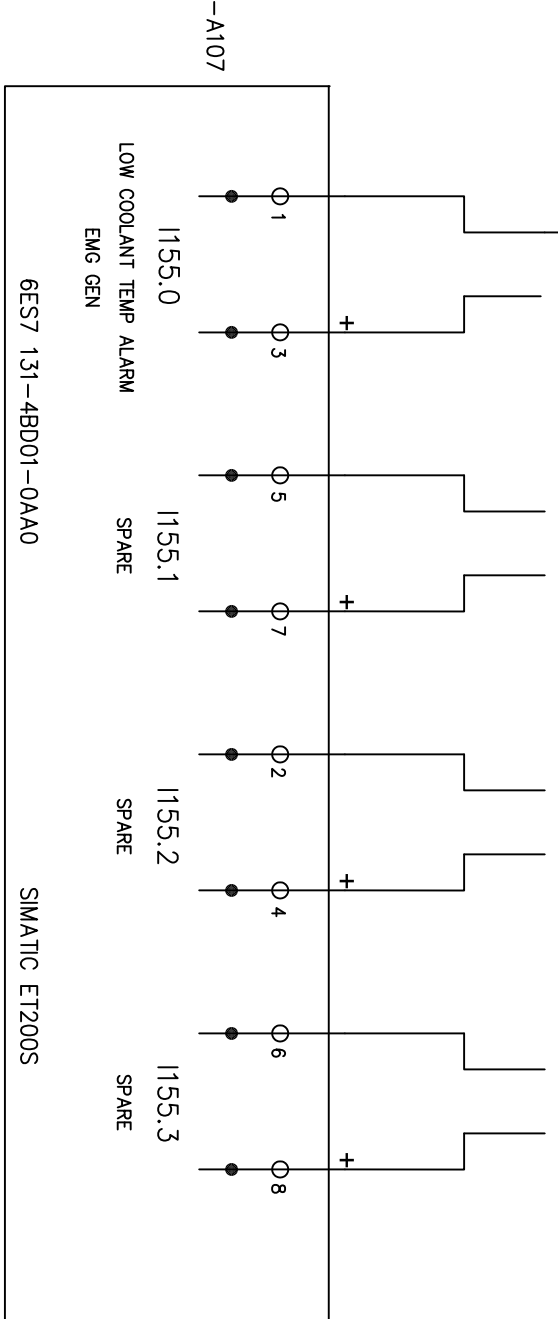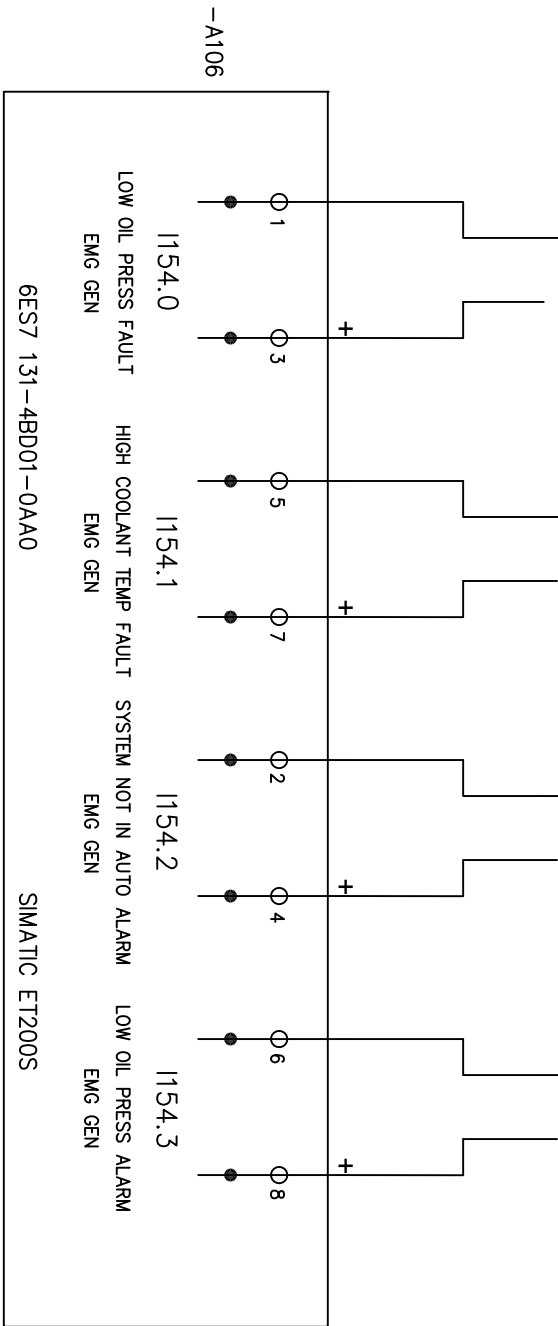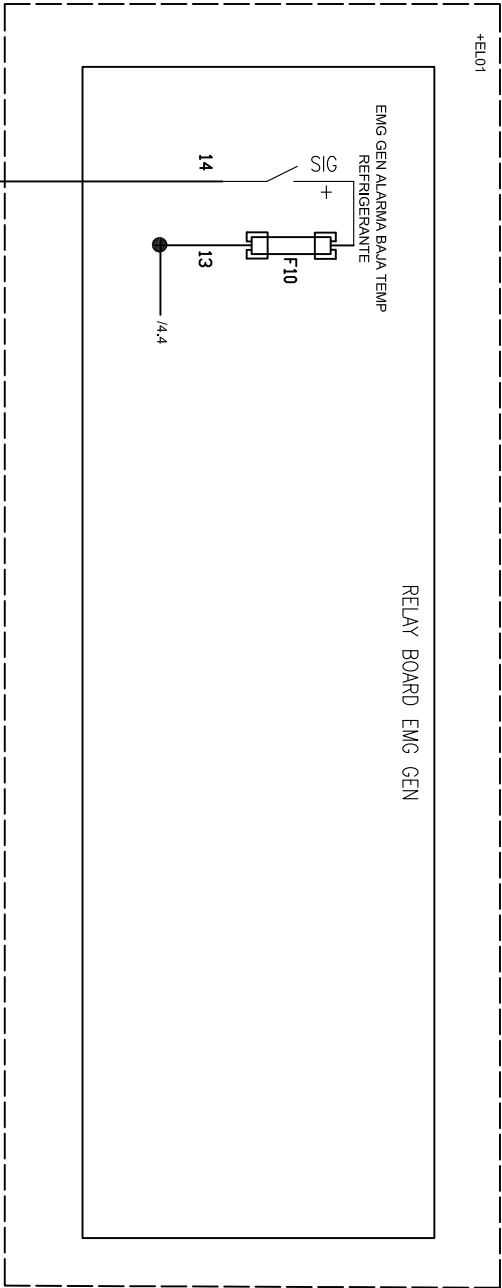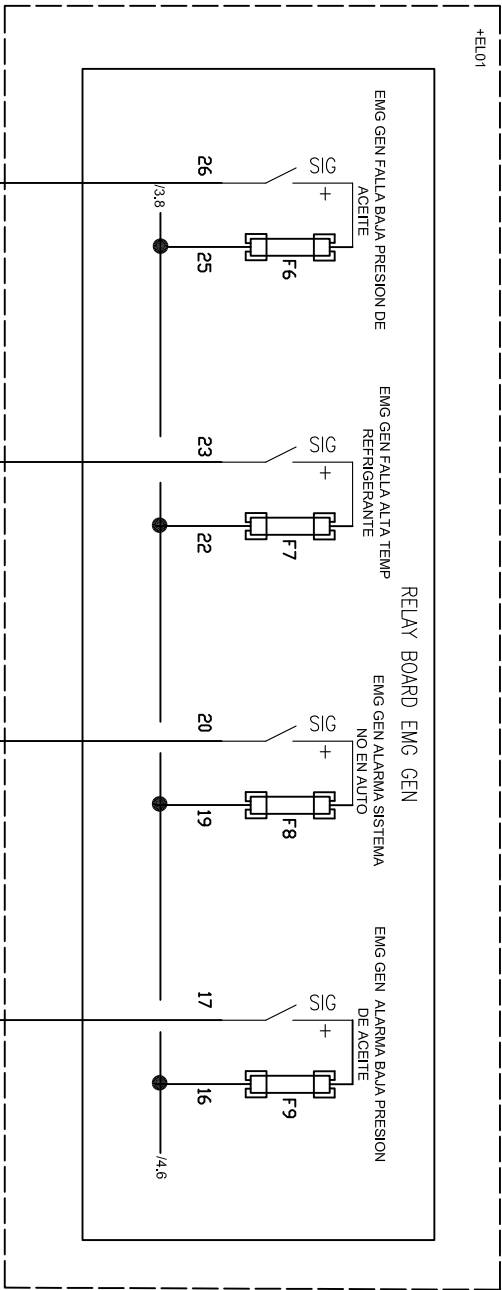

Sin nuestra expresa autorizac33n queda terminantemente prohibida la reproducci33n total o parcial de este documento, as3 como su uso indebido y / o su exhibici33n o comunicaci33n a terceros. De los infractores se exigir3 el correspondiente resarcialiente de da3os y perjuicios. Se reserva todos los derechos para el caso de la concesi33n de patente de invenci33n el registro de Modelo Industrial.

Rev.	Notes	Check Date	Done
A	FOR APPROVAL	08-2008	Check
B	FOR CONSTRUCTION	09-2008	Aprov
C	AS BUILT	04-2010	Date

SIEMENS MARINE SOLUTIONS	SECRETARIA DE MARINA PO-163 ARM "INDEPENDENCIA"	IMAC +KA15 CIRCUIT DIAGRAM	INTEGRATED MONITORING & CONTROL SYSTEM		Esc. N/A	METRICIA
			Drawing No: E10482-U4033-S207	Acot. mm		
				Sheet: 4		
				Of: 6		

1

2

3

4

5


6

7

8

D

RELAY BOARD GEN 2

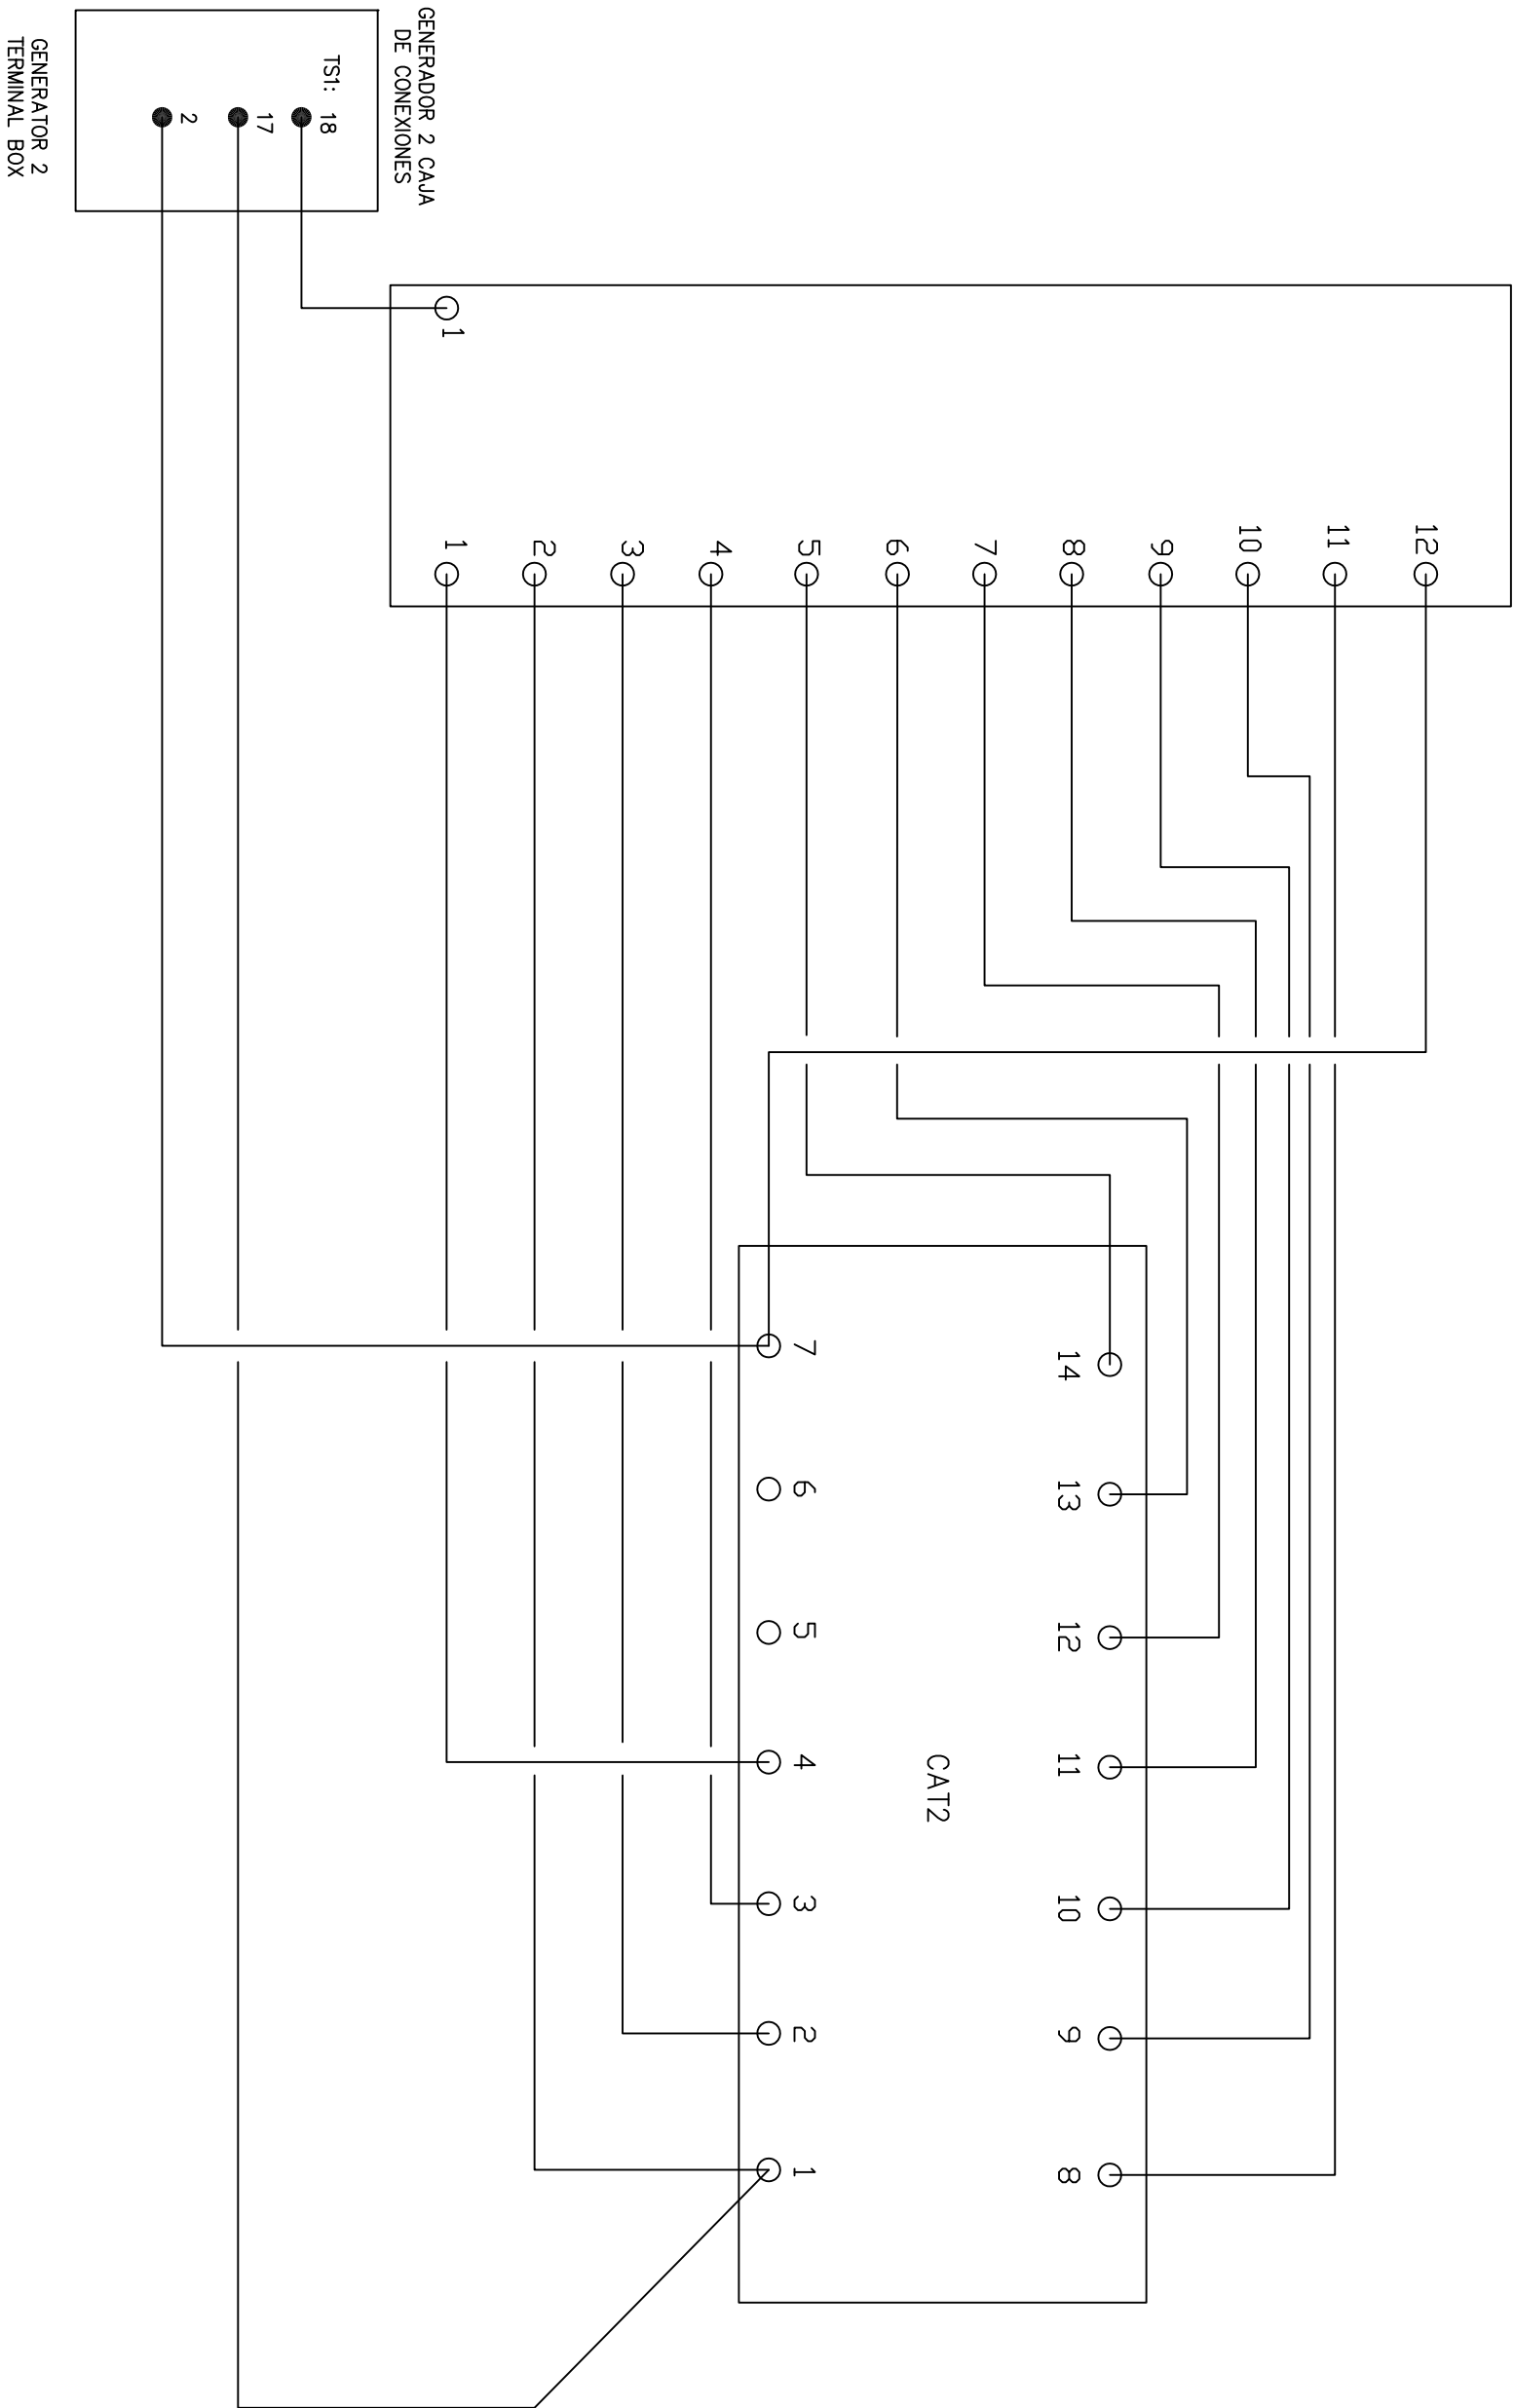

Copying of this document and giving it to others and the use or communication of the contents there of, are forbidden without express authority. Offenders are liable to the payment of damages. All rights are reserved in the event of the grant of patent or the registration of a utility model or design.

Sin nuestra expresa autorización queda terminantemente prohibida la reproducción total o parcial de este documento, así como su uso indebido y / o su exhibición o comunicación a terceros. De los infractores se exigirá el correspondiente resarcimiento de daños y perjuicios. Se reserva todos los derechos para el caso de la concesión de patente de invención el registro de Modelo Industrial.

Rev.	Notes	Check Date	Done	A.G.H.	SIEMENS MARINE SOLUTIONS SECRETARIA DE MARINA PO-163 ARM "INDEPENDENCIA" IMAC +KA15 CIRCUIT DIAGRAM				
A	FOR APPROVAL	08-2008	Check	H.C.L.					
B	FOR CONSTRUCTION	09-2008	Aprov	S.B.E.					
C	AS BUILT	04-2010	Date						
Drawing No: E10482-U4033-S207					Esc. N/A	Acot. mm	Sheet: 6	Of: 6	METRIC
INTEGRATED MONITORING & CONTROL SYSTEM									

