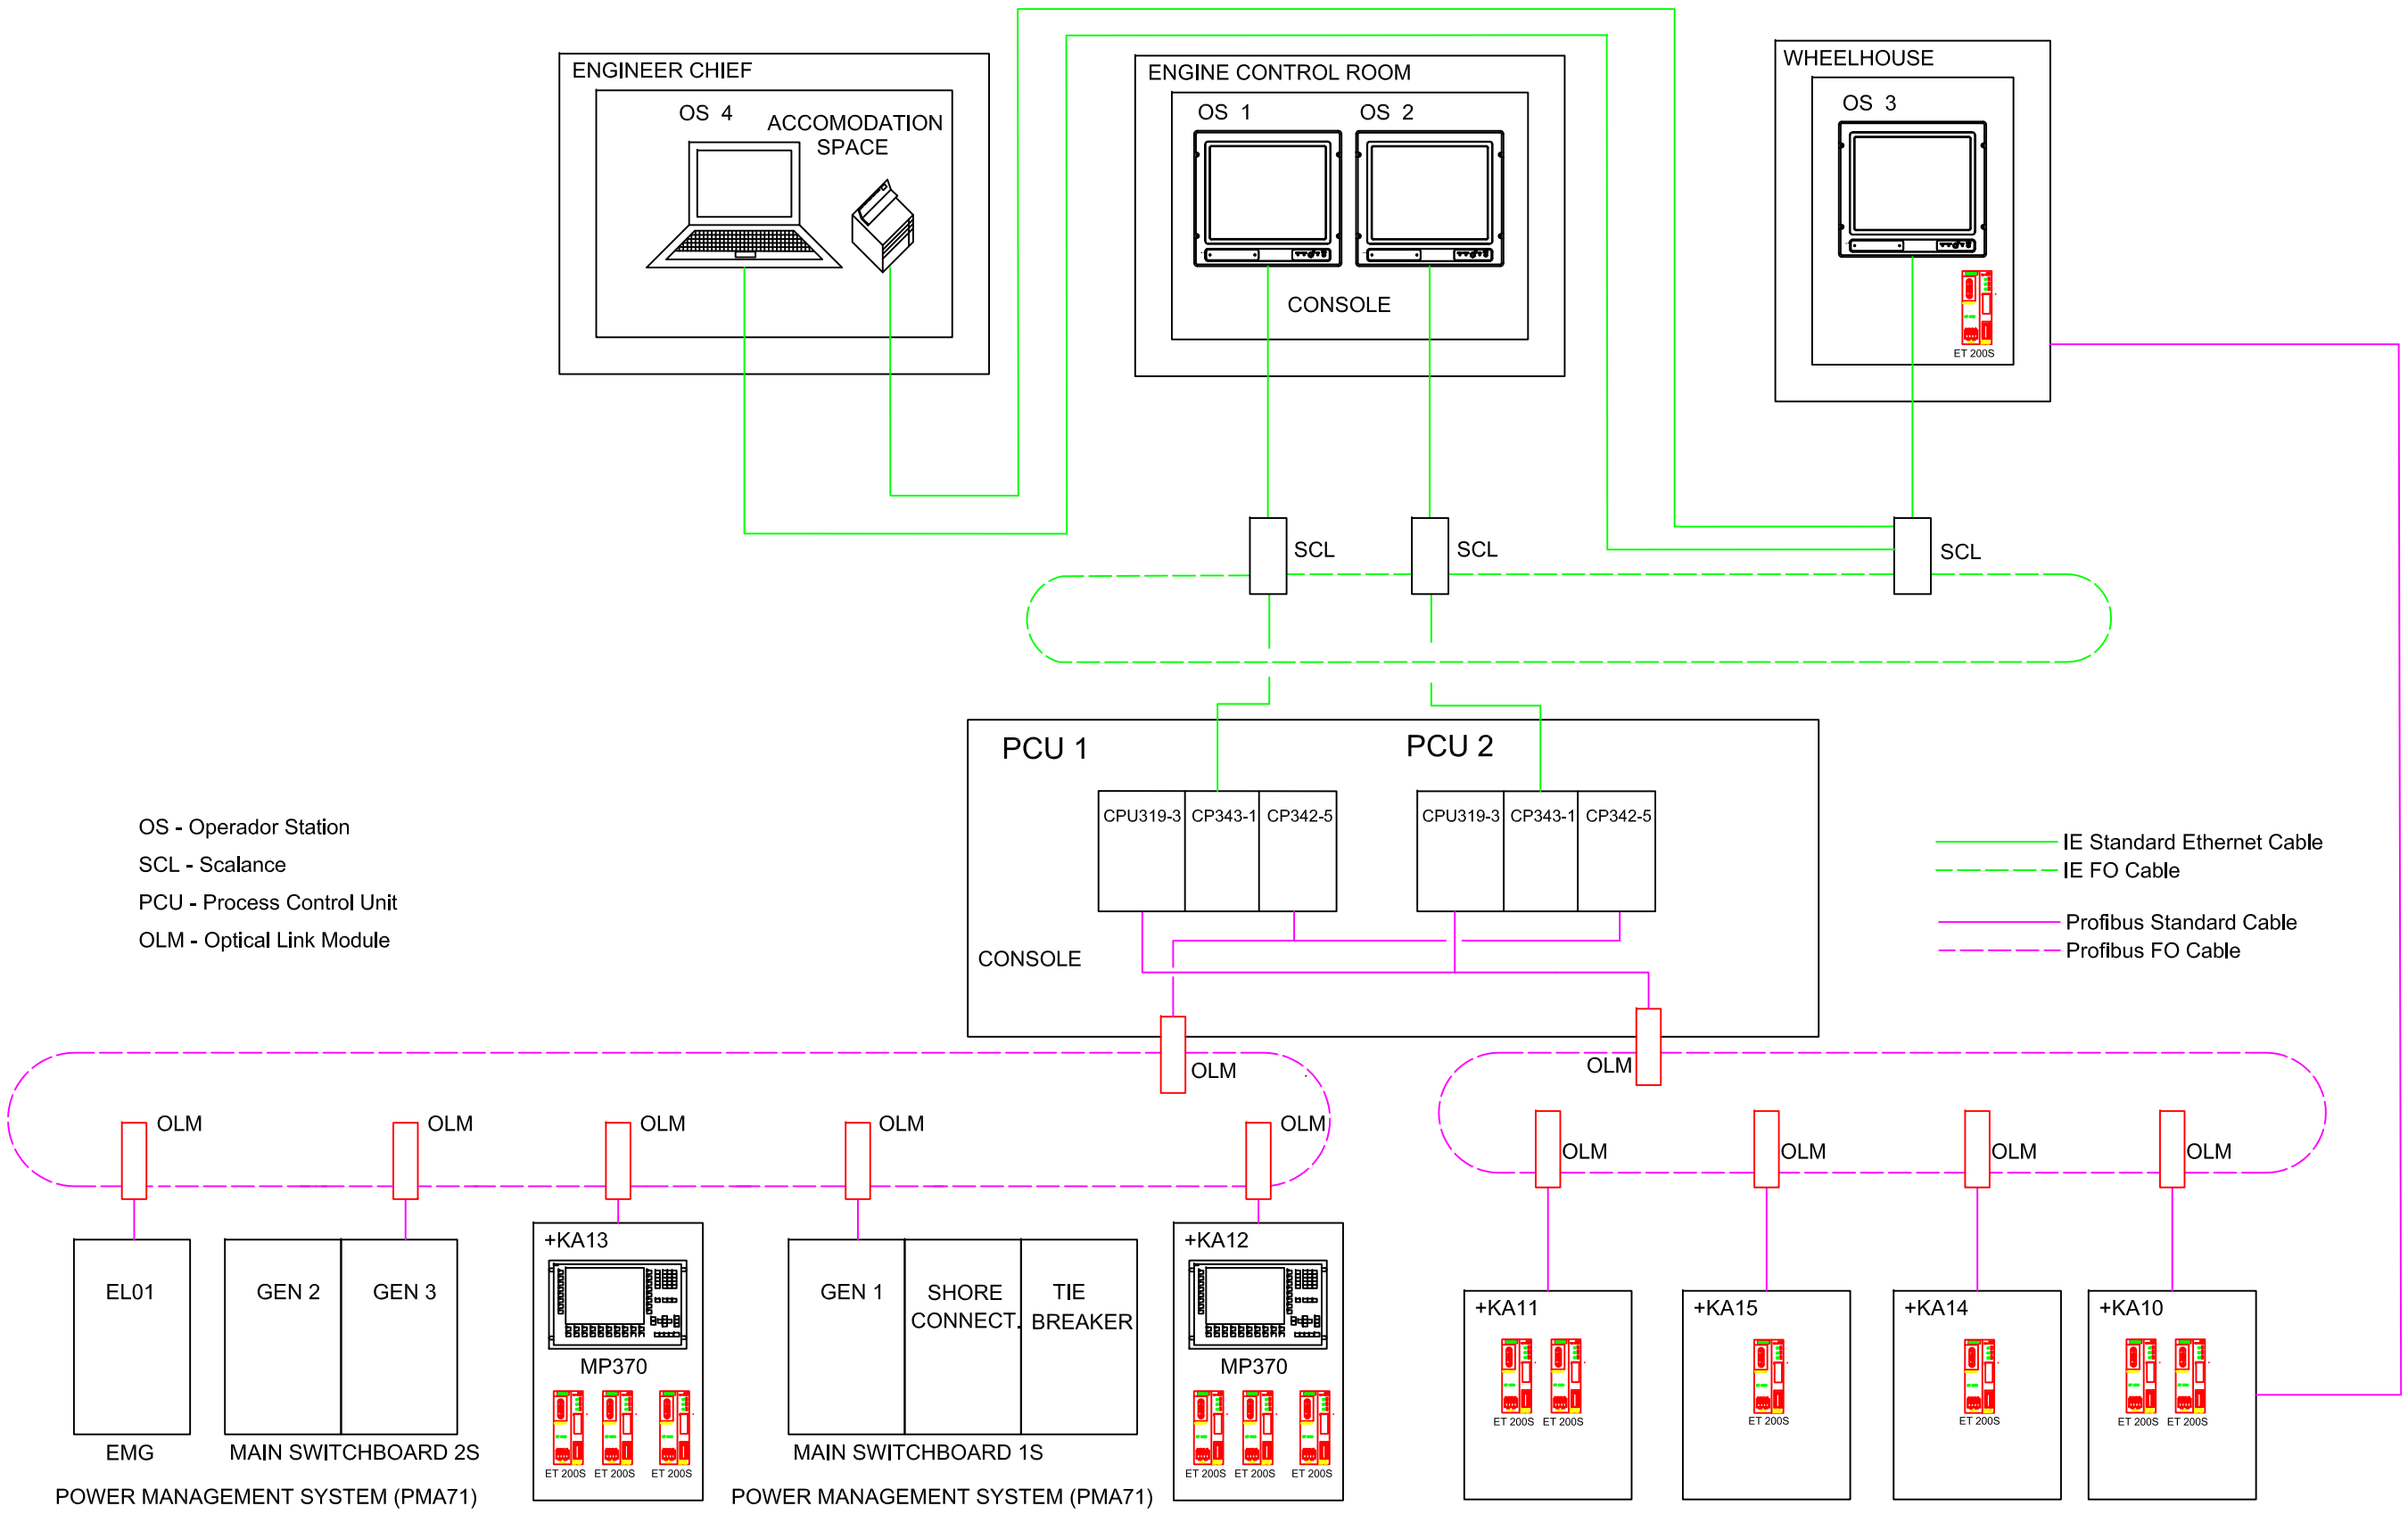

Copying of this document and giving it to others and the use or communication of the contents there of, are forbidden without express authority. Offenders are liable to the payment of damages. All rights are reserved in the event of the grant of patent or the registration of a utility model or design.

Sin nuestra expresa autorización queda terminantemente prohibida la reproducción total o parcial de este documento, así como su uso indebido y / o su exhibición o comunicación a terceros. De los infractores se exigirá el correspondiente resarcimiento de daños y perjuicios. Se reserva todos los derechos para el caso de la concesión de patente de invención el registro de Modelo Industrial.

Rev.	Notes	Check Date	Done	A.G.H.
A	FOR APPROVAL	08-2008	Check	H.C.L.
B	FOR CONSTRUCTION	08-2009	Aprov	S.B.E.
C	AS BUILT	04-2010	Date	04-2010

SIEMENS MARINE SOLUTIONS

SECRETARIA DE MARINA
PO-163 ARM "INDEPENDENCIA"

IMAC
ARCHITECTURE
COMUNICATION NET

INTEGRATED MONITORING AND CONTROL SYSTEM

Esc. N/A
Acot. mm

METAICO

Drawing No: E10482-U4033-A201

Sheet: 1
Of: 1